


BRANTOME EN PERIGORD (Dordogne)

Section 391ZK

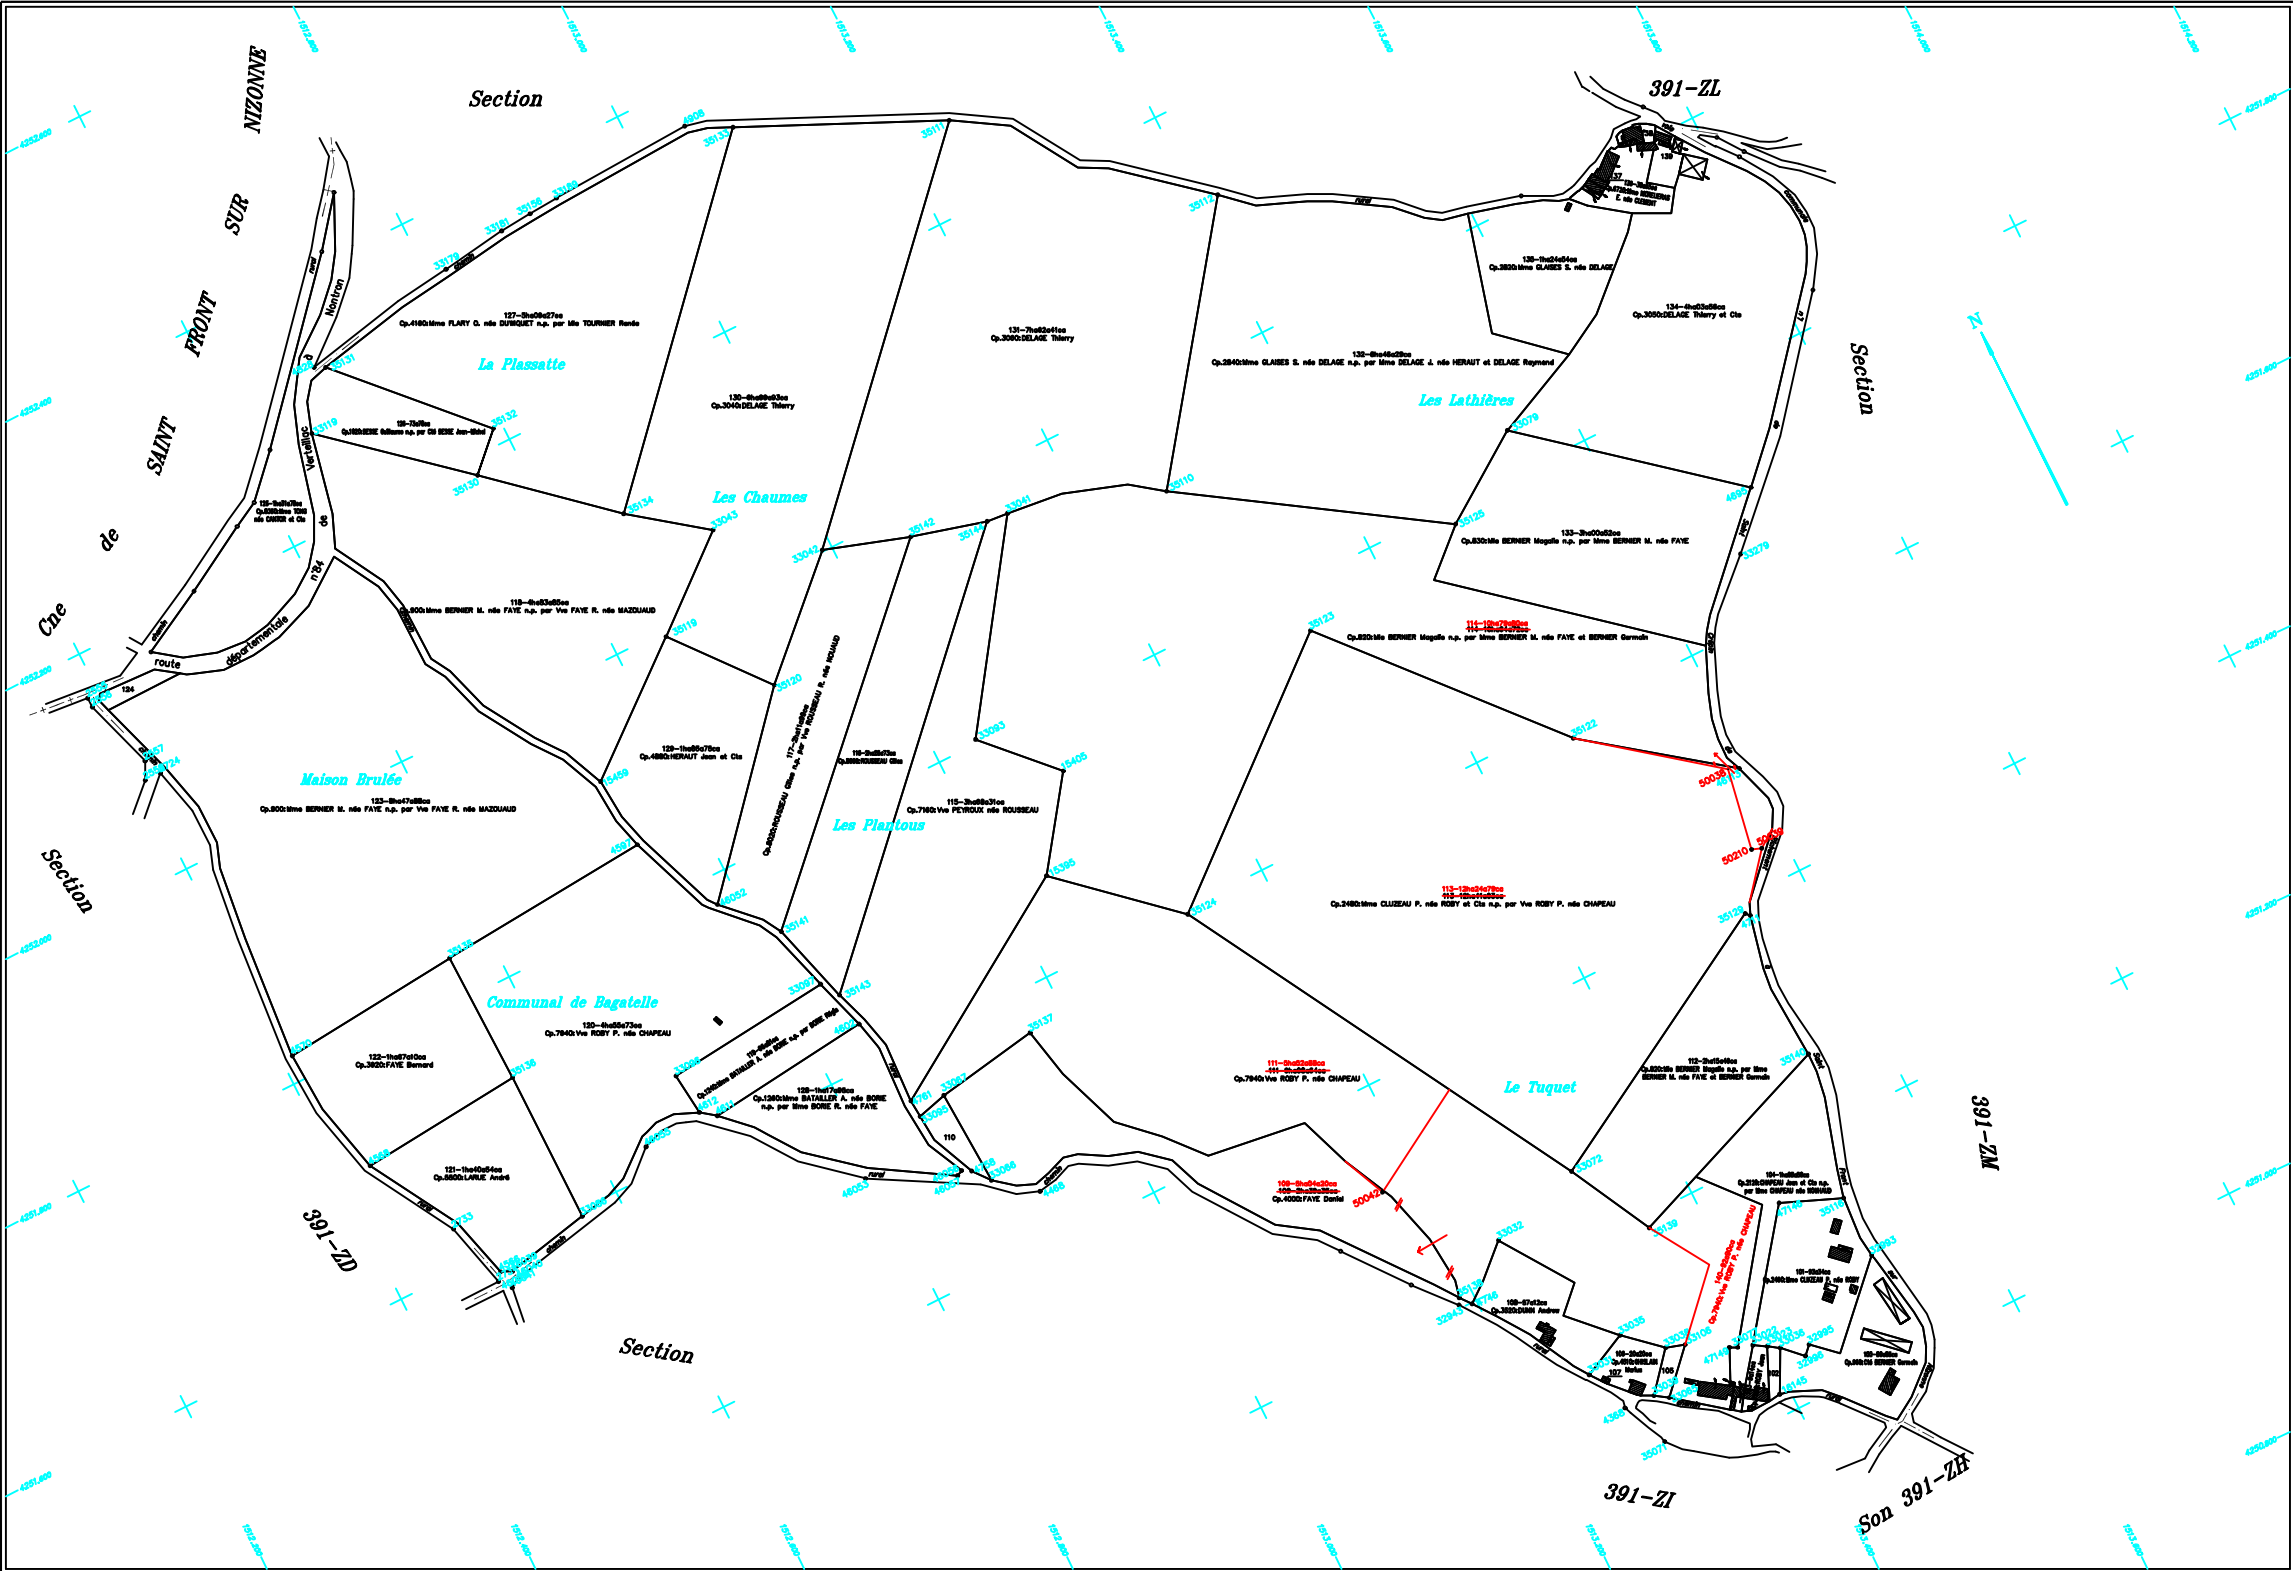


Plan établi en 2021  
par M. Philippe COUTURE  
géomètre-expert agréé

Echelle 1/2000

BRANTOME EN PERIGORD Section 391ZK

PROJET 8

|   |   |
|---|---|
| Plan approuvé par la Commission Communale lors de sa séance du 6 avril 2021<br>le Président : le Secrétaire :   | AFFICHE DU 25/10/2021 AU 03/12/2021<br>le Maire : |
| Plan portant en rouge les modifications prescrites par la Commission Communale lors de sa séance du 3 février 2022.<br>le Président : le Secrétaire : | AFFICHE DU 14/03/2022 AU 15/04/2022<br>le Maire : |
| Plan portant en bleu les modifications prescrites par la Commission Départementale lors de sa séance du .....<br>le Président : le Secrétaire :       | AFFICHE DU ..... AU .....<br>le Maire :           |

PROJET 8