


BRANTOME EN PERIGORD (Dordogne)

Section 391ZP

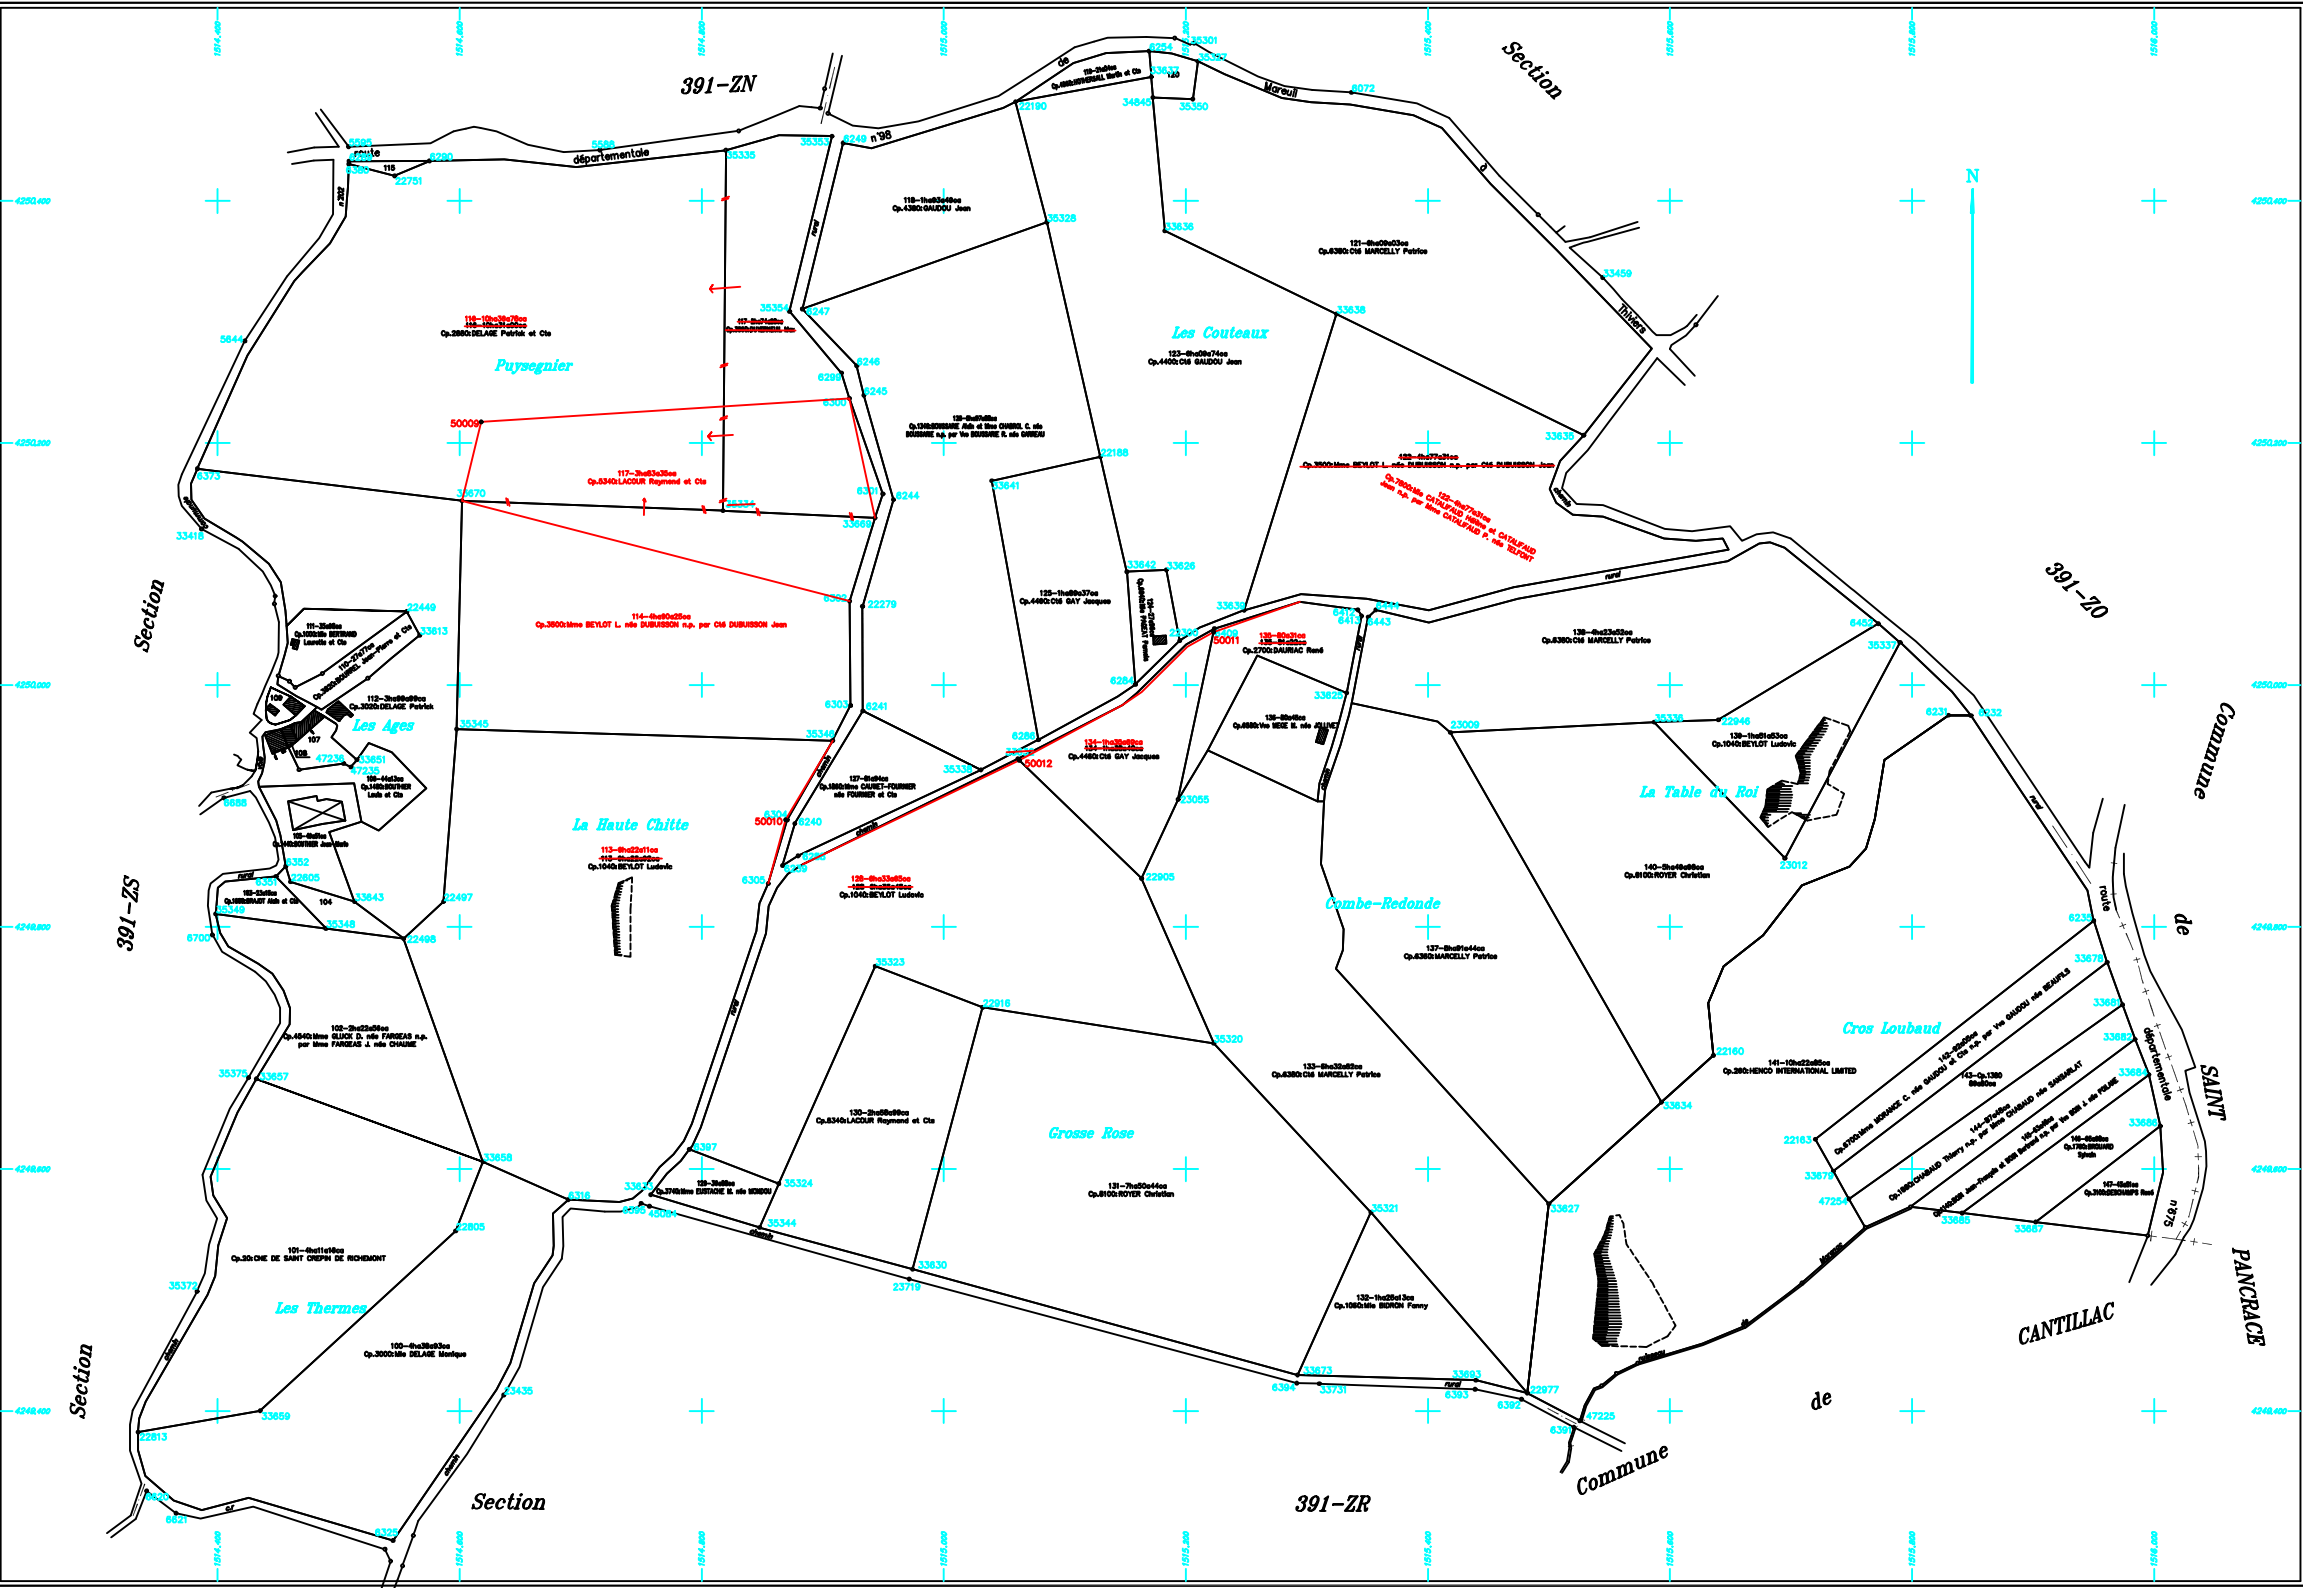

Plan établi en 2021
par M. Philippe COUTURE
géomètre-expert agréé

Echelle 1/2000

BRANTOME EN PERIGORD Section 391ZP

PARCELLES SITUÉES SUR LA COMMUNE DE BRANTOME EN PERIGORD	
3P 108 - Op.3620 BOURREL Jean-Pierre et Cte.....	16a32ca

Plan approuvé par la Commission Commune dans sa séance du 16 avril 2021 le Président : le Secrétaire :	AFFICHE DU 25/10/2021 AU 03/12/2021 le Maire :
Plan portant en rouge les modifications prescrites par la Commission Commune dans sa séance du 3 février 2022 le Président : le Secrétaire :	AFFICHE DU 14/03/2022 AU 15/04/2022 le Maire :
Plan portant en bleu les modifications prescrites par la Commission Départementale dans sa séance du 16 avril 2021 le Président : le Secrétaire :	AFFICHE DU AU le Maire :