


BRANTOME EN PERIGORD (Dordogne)

Section 391ZW

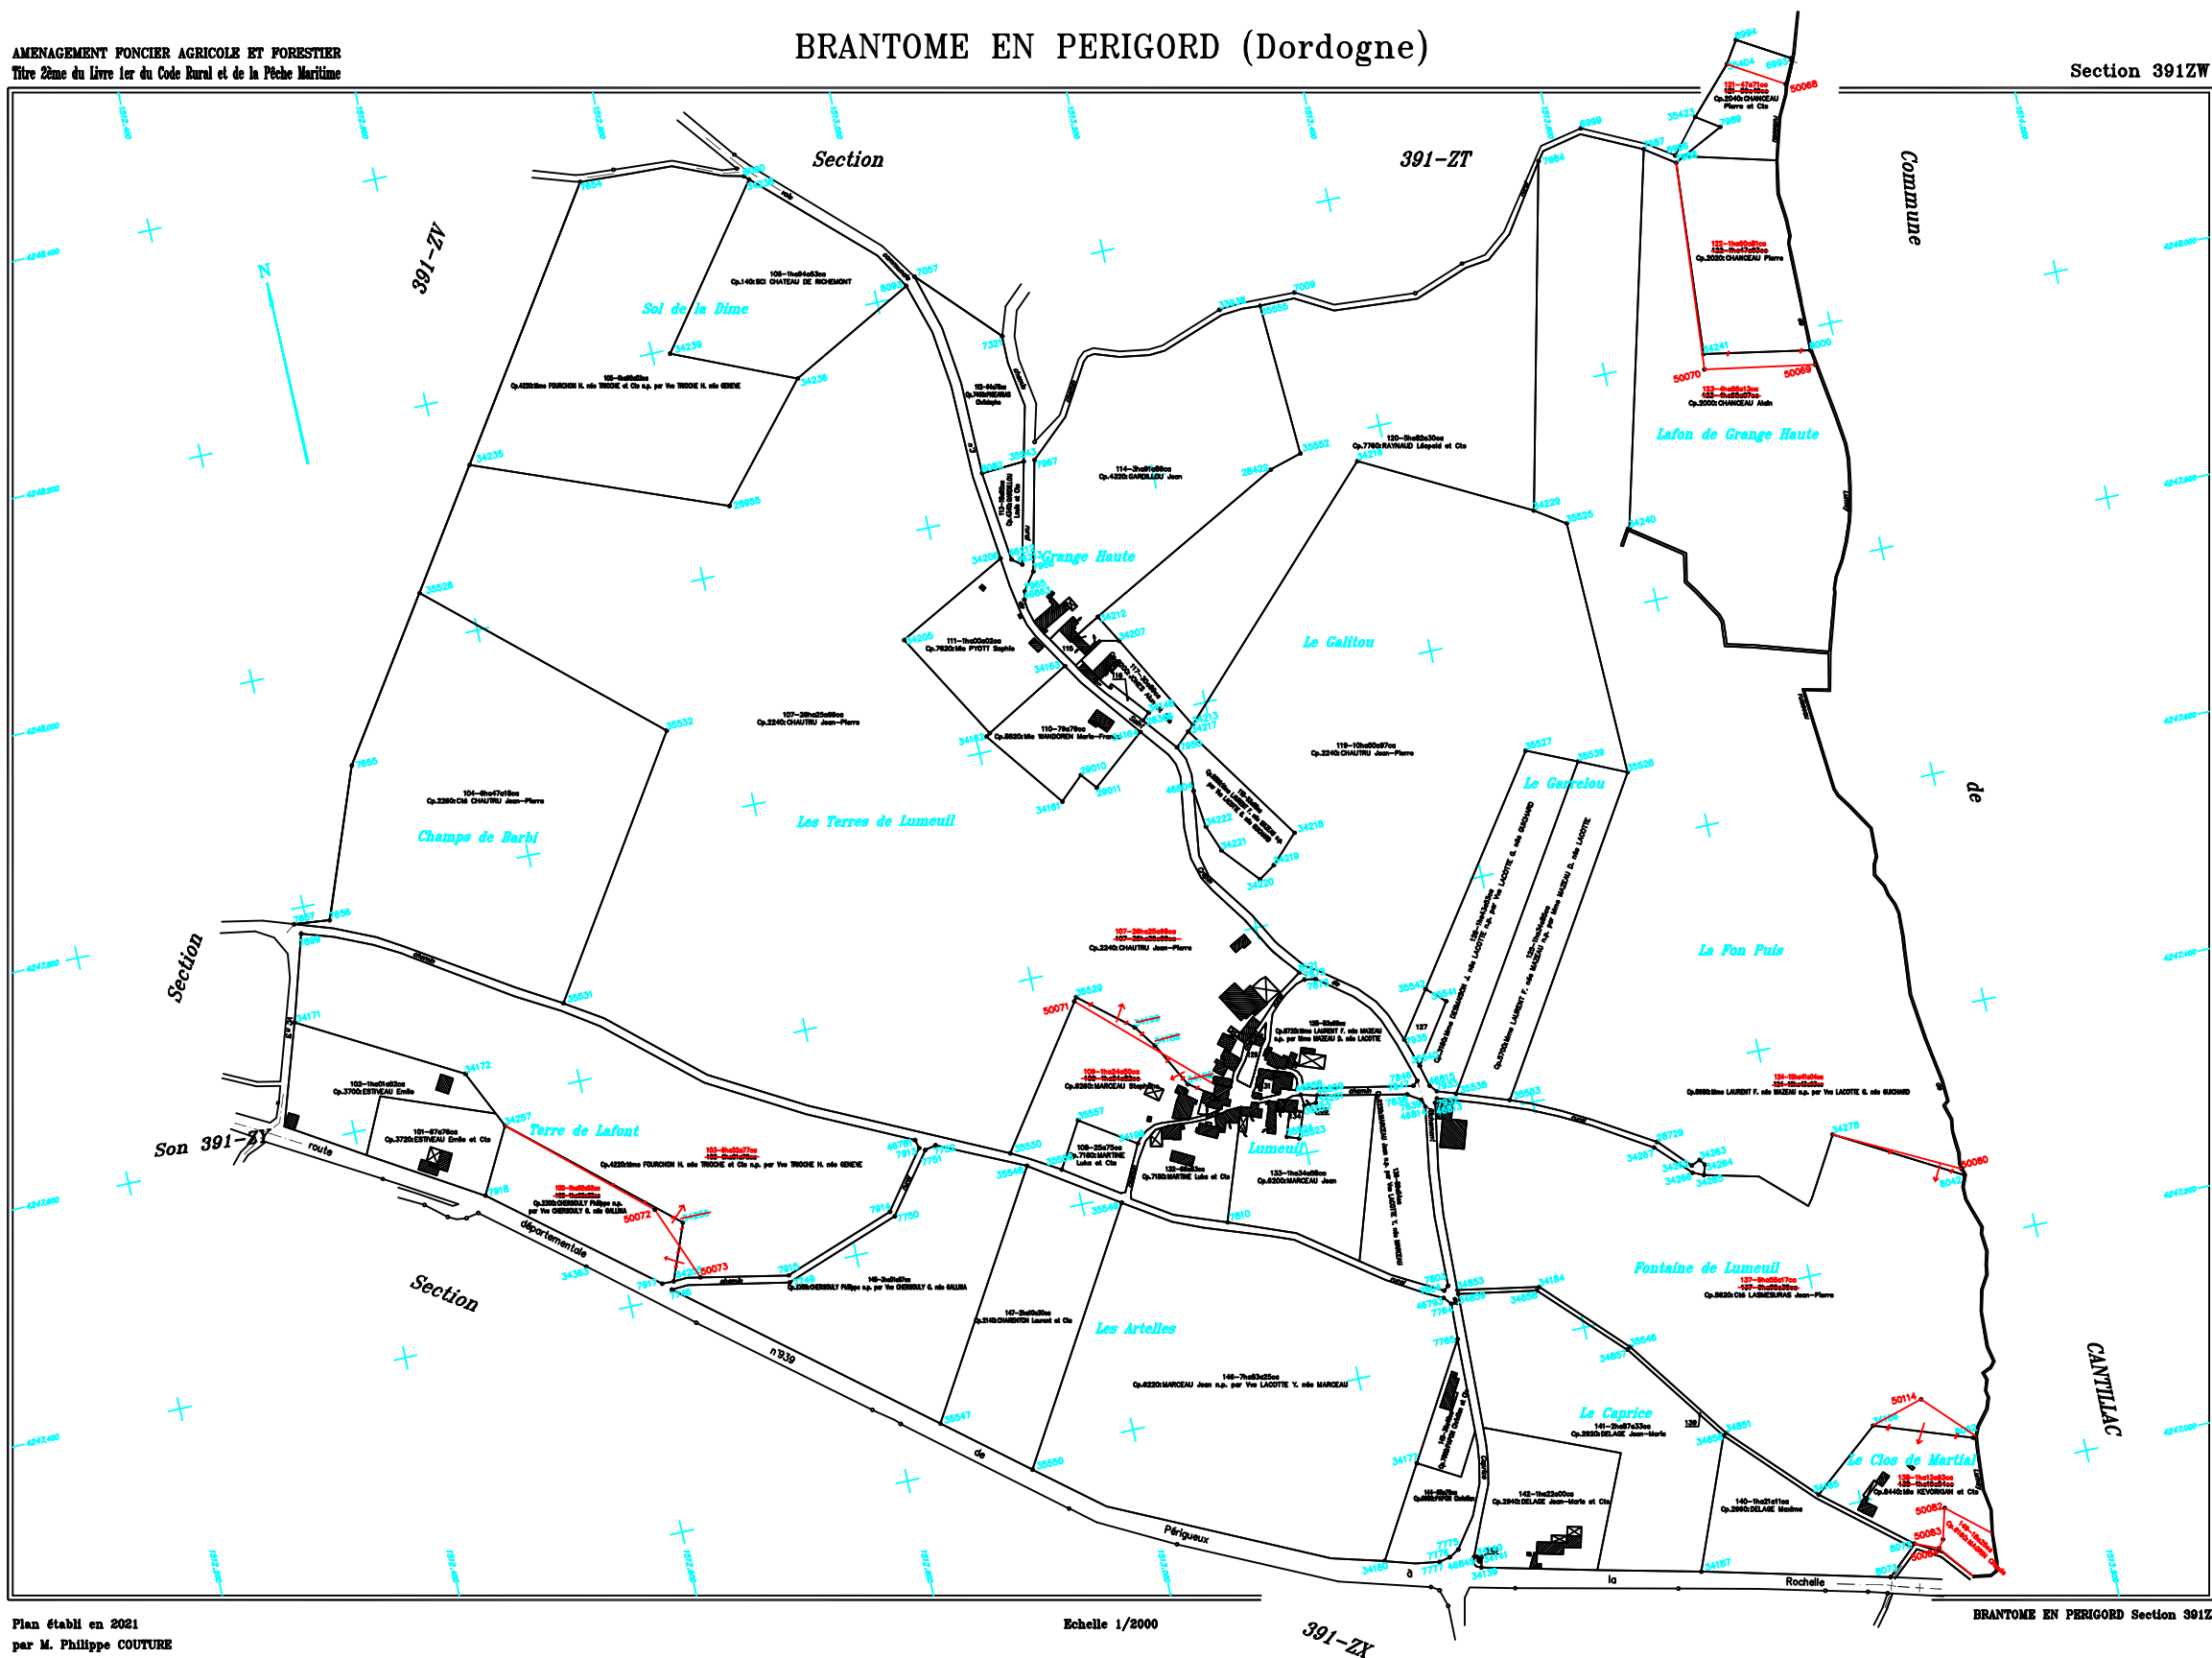

PARCELLES SITUÉES SUR LA COMMUNE DE BRANTOME EN PERIGORD	
ZW 115 -	Qp.8500:Mine MELLING R. née O'BRIEN.....9e850a
ZW 118 -	Qp.3440:CLEMENS Paul et Cie.....5e717a
ZW 127 -	Qp.5330:Vie LACOTTE G. née GUICHARD et Cie.....11e200a
ZW 129 -	Qp.3240:CHAUTRU Jean-Pierre.....5e030a
ZW 130 -	Qp.6280:MARCEAU Stéphane et Cie.....4e580a
ZW 131 -	Qp.3180:Mine DEMANDON J. née LACOTTE s.p. par Vie LACOTTE G. née GUICHARD.....8e800a
ZW 134 -	Qp.5720:Mine LAURENT F. née MAZEAU s.p. par Mine MAZEAU D. née LACOTTE.....4e840a
ZW 136 -	Qp.20:CHE DE SAINT CREPIN DE RICHEMONT.....0e940a
ZW 139 -	Qp.20:CHE DE SAINT CREPIN DE RICHEMONT.....1e0530a
ZW 143 -	Qp.350:ORANGE.....0e850a

Plan approuvé par la Commission Commune dans sa séance du 8 avril 2021 le Président : le Secrétaire :	AFFICHE DU 25/10/2021 AU 03/12/2021 le Maire :
Plan portant en rouge les modifications prescrites par la Commission Commune dans sa séance du 3 février 2022 le Président : le Secrétaire :	AFFICHE DU 14/03/2022 AU 18/04/2022 le Maire :
Plan portant en bleu les modifications prescrites par la Commission Départementale dans sa séance du le Président : le Secrétaire :	AFFICHE DU AU le Maire :

Echelle 1/2000

391-ZX

BRANTOME EN PERIGORD Section 391ZW