


BRANTOME EN PERIGORD (Dordogne)

Section 3912C

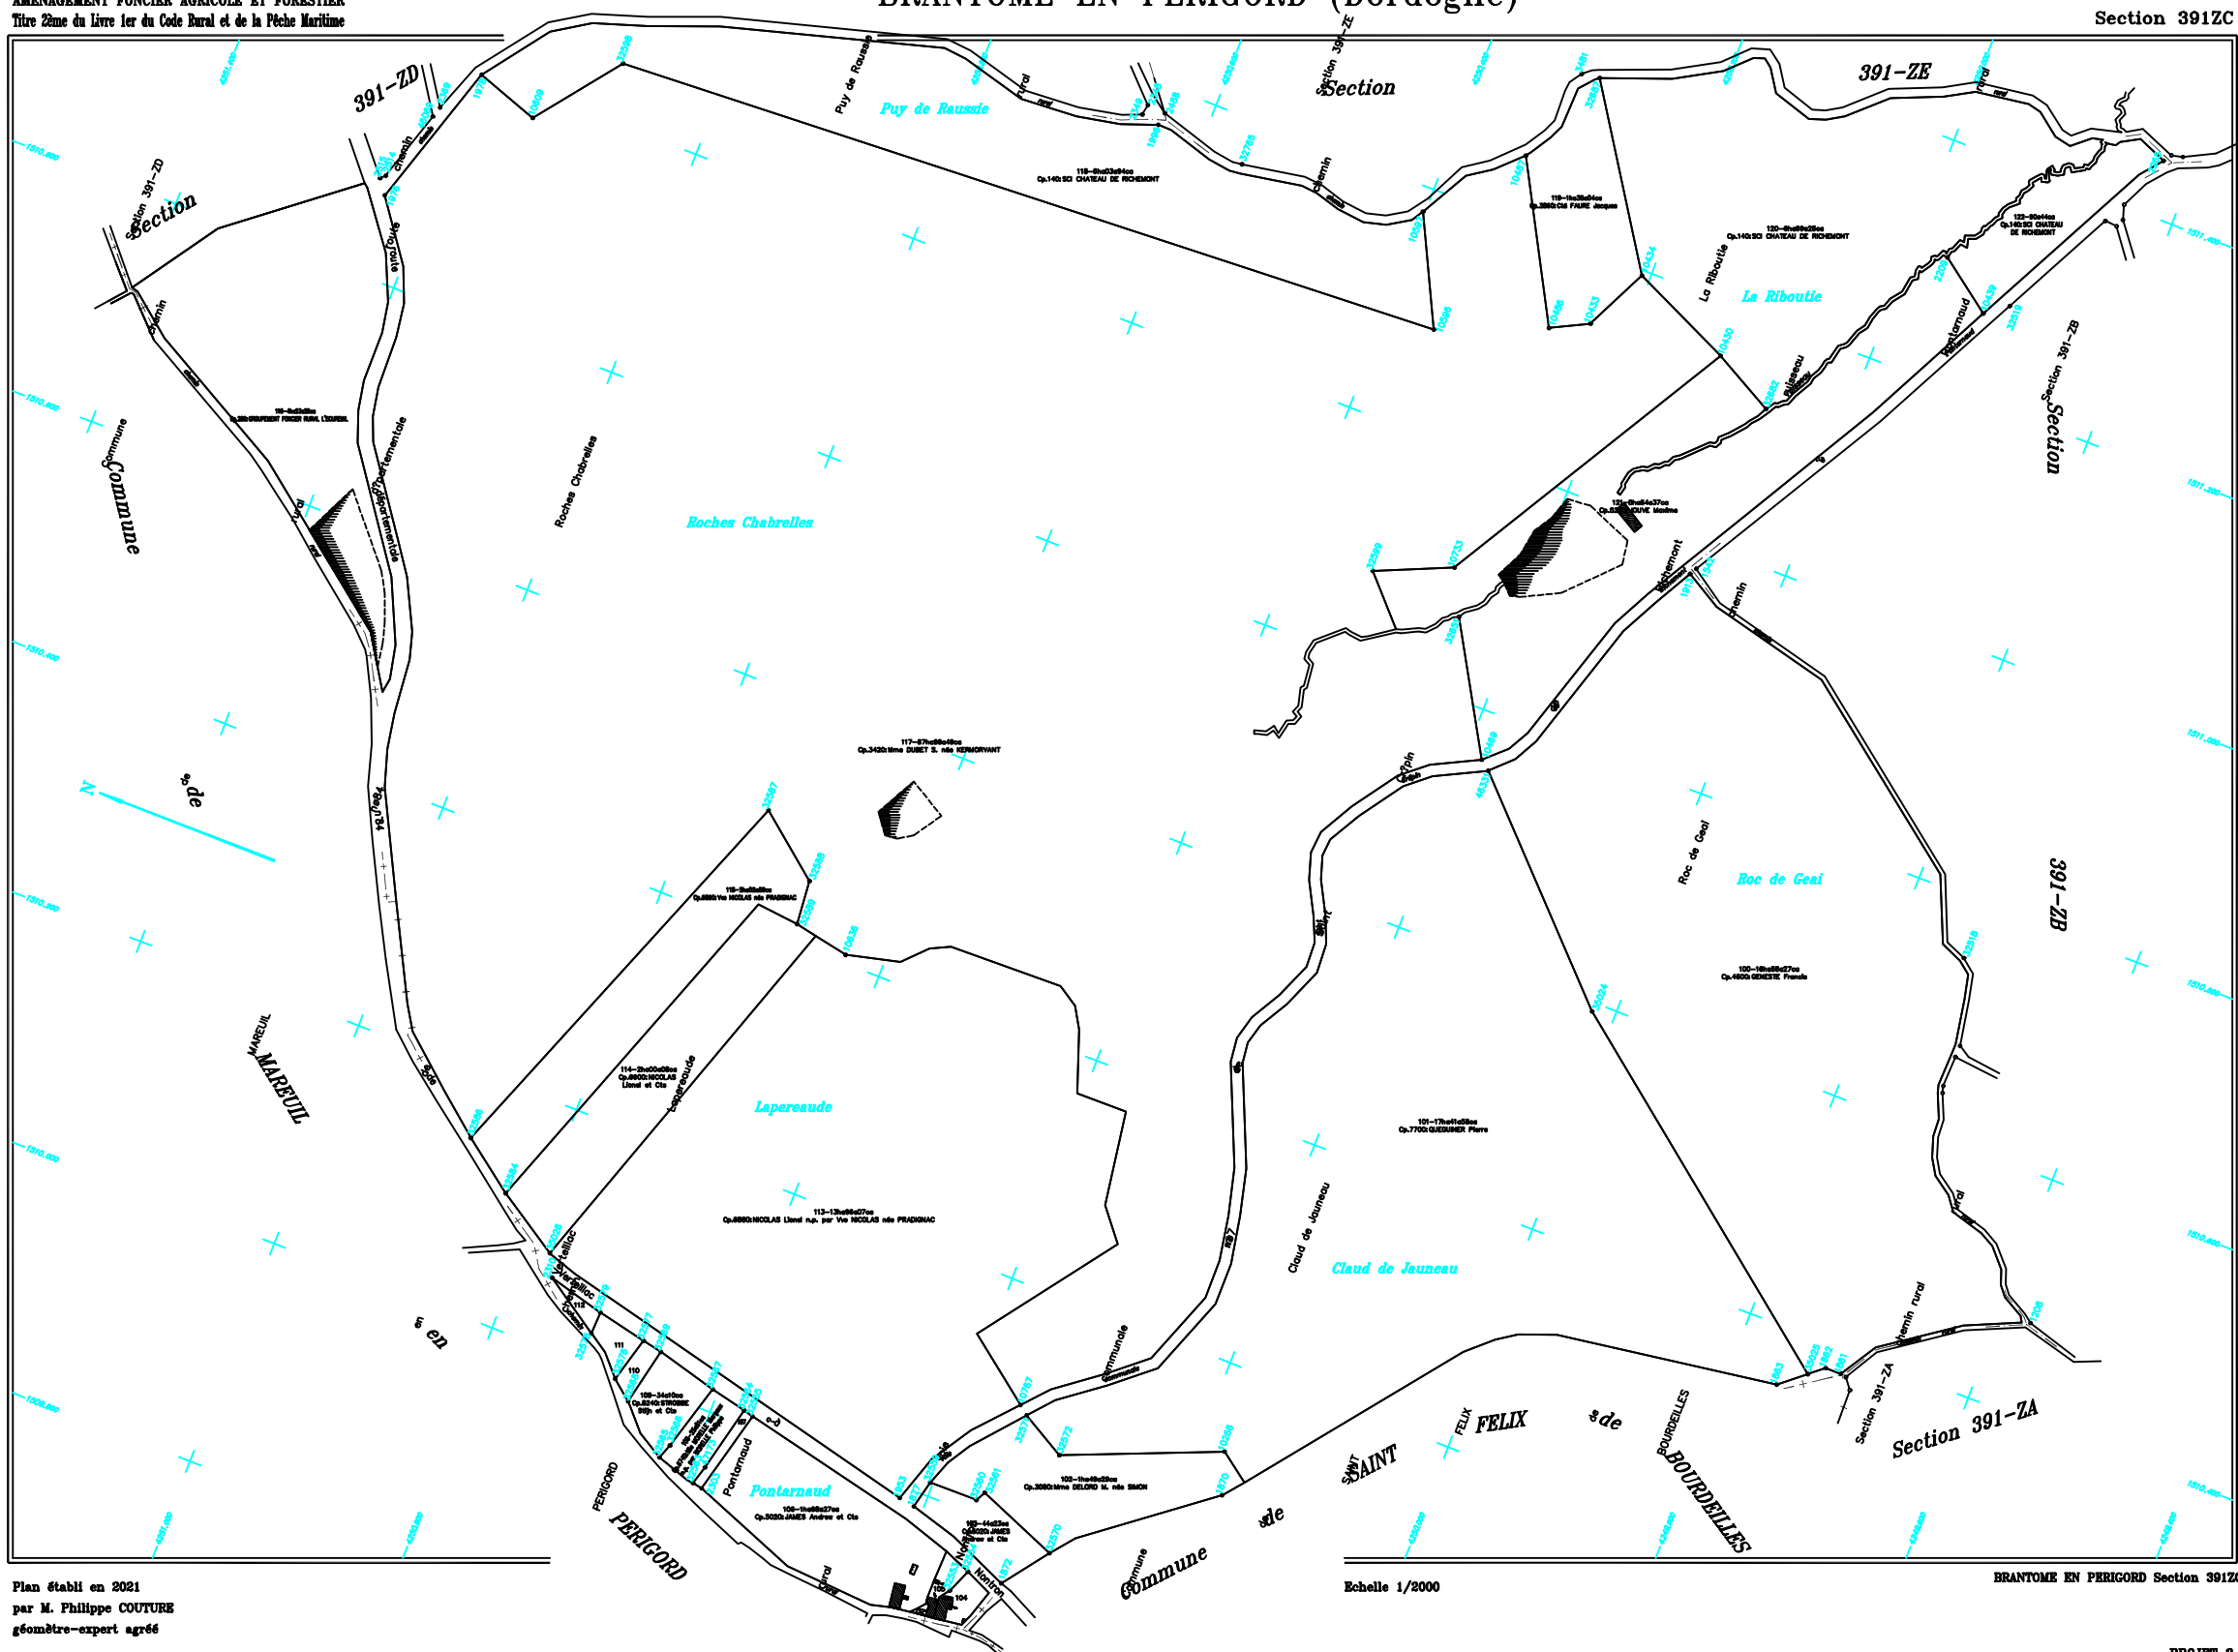

PARCELLES SITUÉES SUR LA COMMUNE DE BRANTOME EN PERIGORD		
ZC 104 -	Cp.76402 QUEQUER Pierre	110710s
ZC 105 -	Cp.76802 QUEQUER Philippe et Cte	80560s
ZC 107 -	Cp.76802 QUEQUER Philippe et Cte	80560s
ZC 110 -	Cp.44202 Mlle GAUDUCHON à née PEYNAUD	80440s
ZC 111 -	Cp.82202 SIMON Jean	110840s
ZC 112 -	Cp.78402 ROBY Christophe	40820s

Plan établi en 2021
par M. Philippe COUTURE
géomètre-expert agréé

Echelle 1/2000

BRANTOME EN PERIGORD Section 3912C

PROJET 3

Plan approuvé par la Commission Communale dans sa séance du 8 avril 2021 le Président : le Secrétaire :	AFFICHE DU 25/10/2021 AU 03/12/2021 le Maire :
Plan portant en rouge les modifications prescrites par la Commission Communale dans sa séance du 3 février 2022 le Président : le Secrétaire :	AFFICHE DU 14/03/2022 AU 15/04/2022 le Maire :
Plan portant en bleu les modifications prescrites par la Commission Départementale dans sa séance du le Président : le Secrétaire :	AFFICHE DU AU le Maire :

PROJET 3