


BRANTOME EN PERIGORD (Dordogne)

Section 391ZV

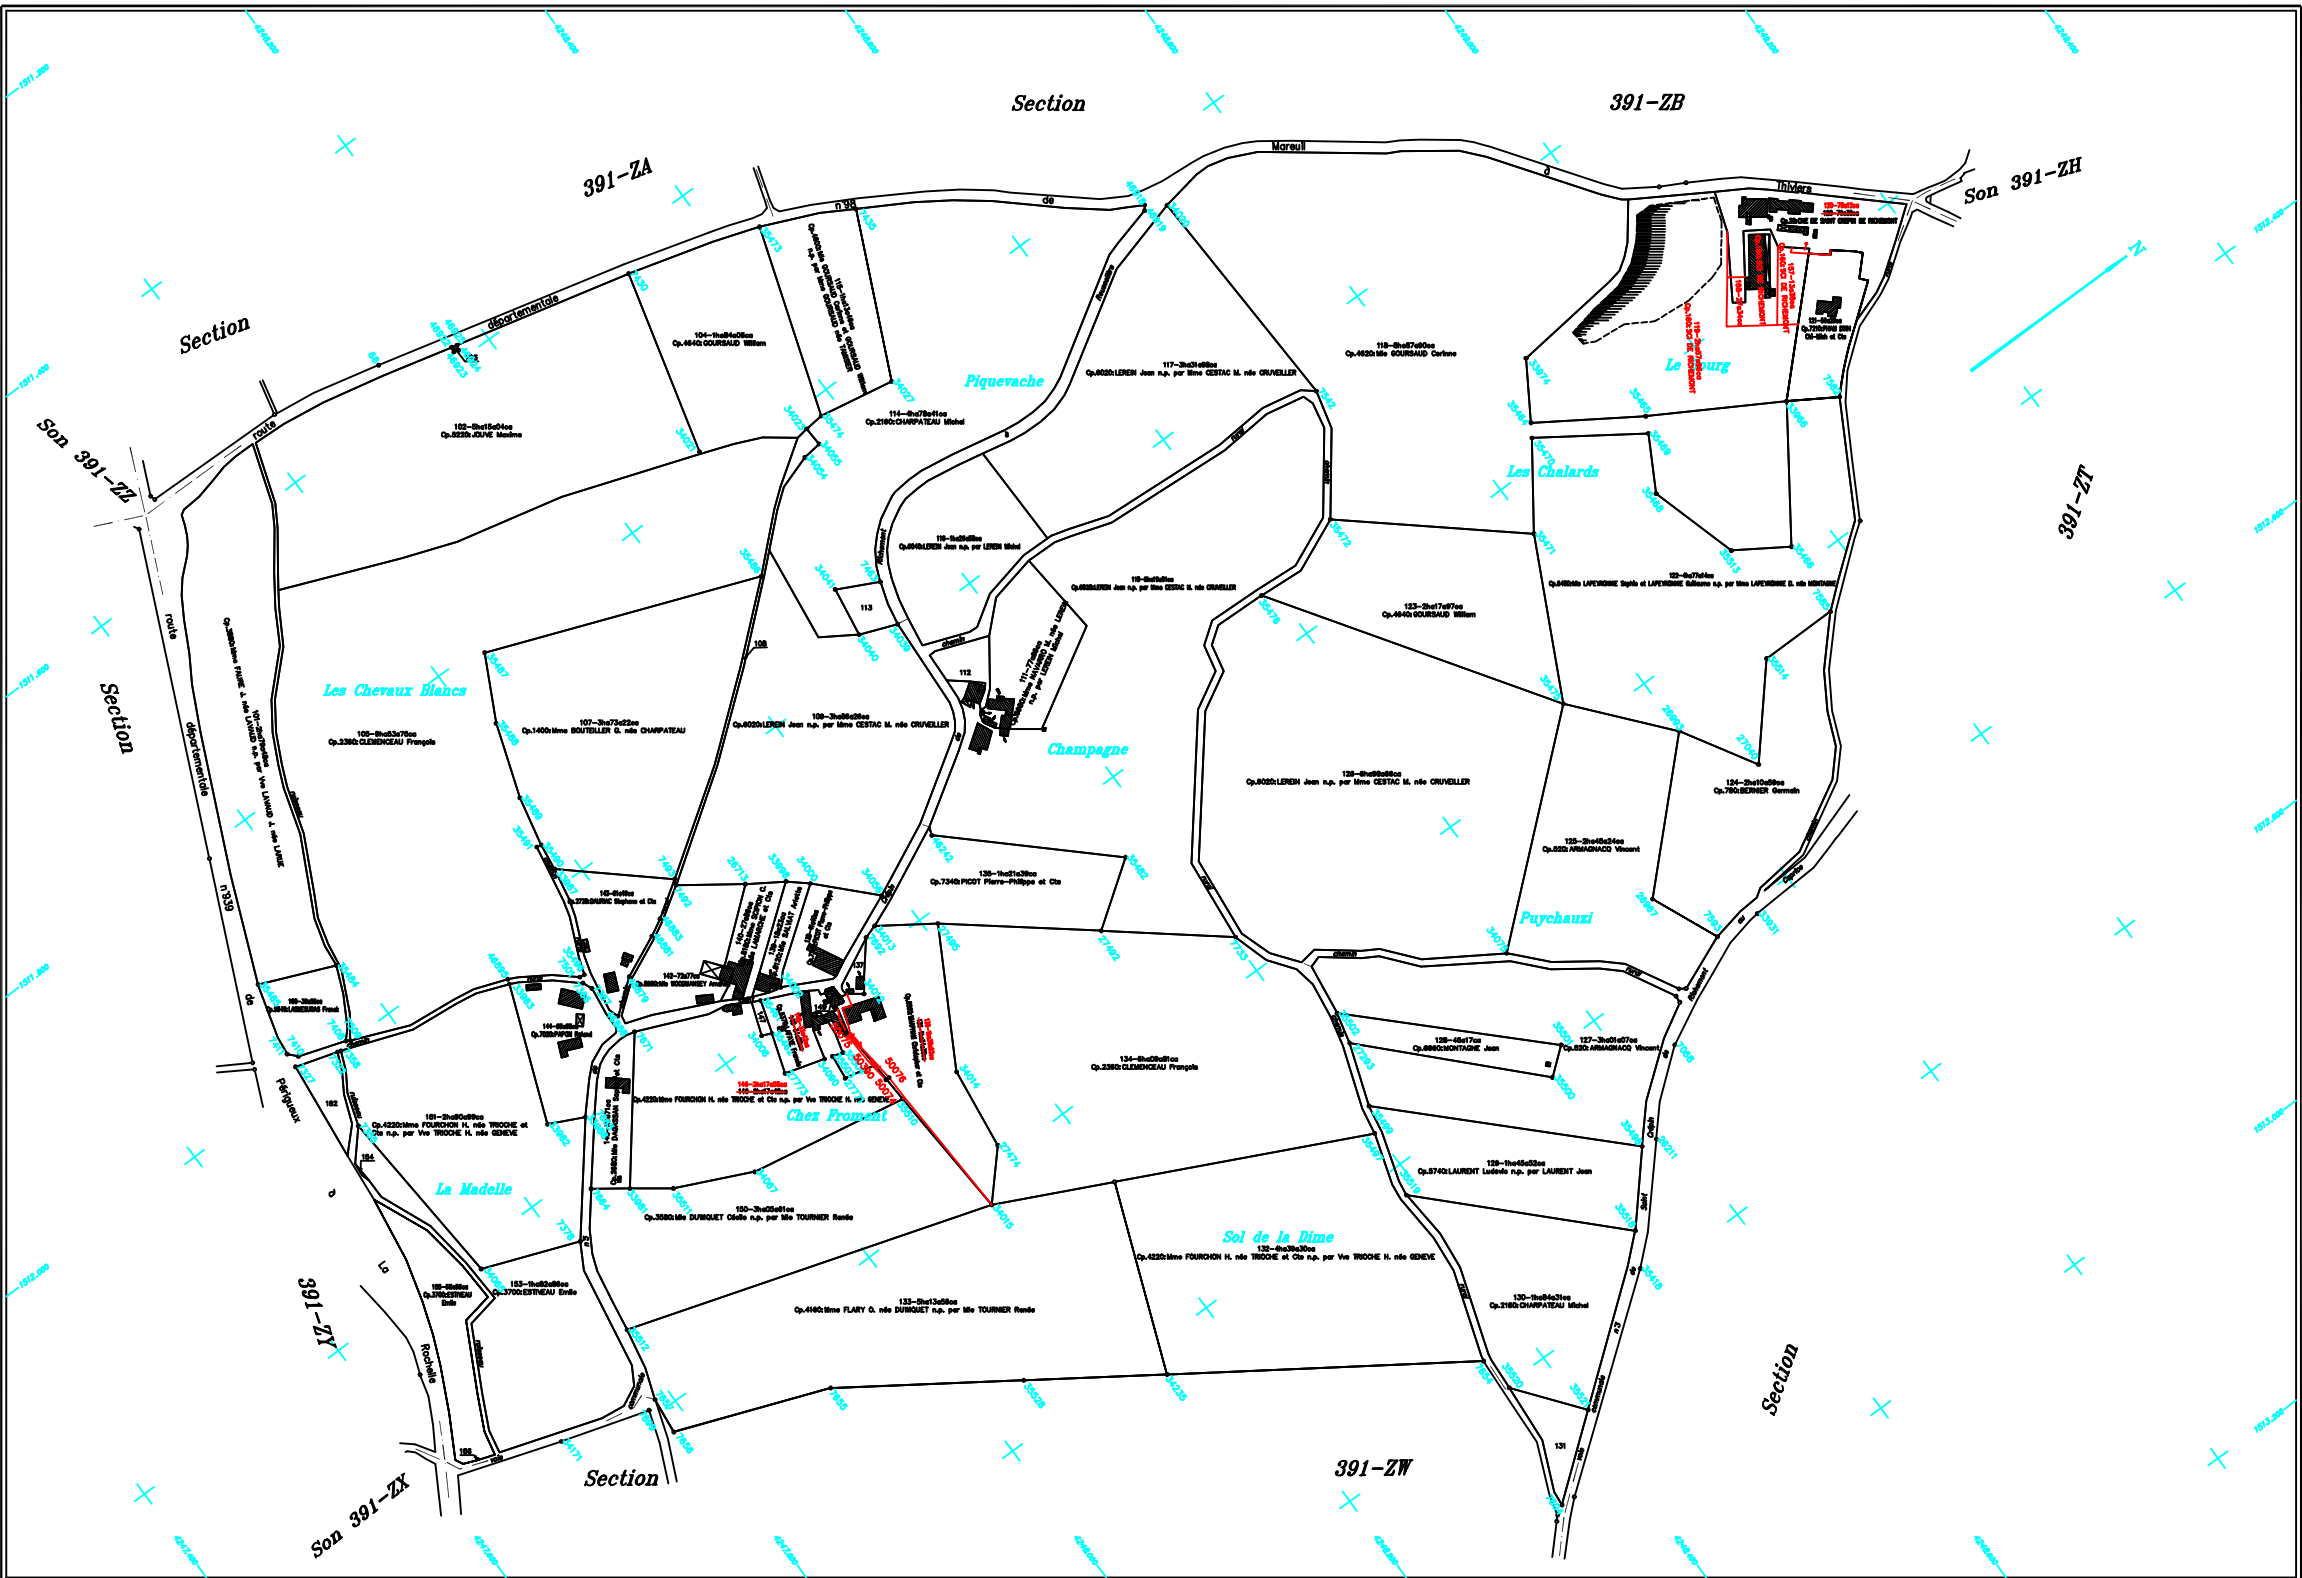

PARCELLES SITUÉES SUR LA COMMUNE DE BRANTOME EN PERIGORD	
ZV 103 -	Qp.340ELECTRICITE DE FRANCE ENERGIE AQUITAINE BP 438220x180x
ZV 108 -	Qp.30ONE DE SAINT CREPIN DE RICHMONT13x480x
ZV 112 -	Qp.8040LEREN Jean n.p. par LEREN Michel14x700x
ZV 113 -	Qp.8000LEREN Jean13x660x
ZV 121 -	Qp.30ONE DE SAINT CREPIN DE RICHMONT24x740x
ZV 127 -	Qp.4220Mme FOURCHON H. n.ée TROCHE et Cie n.p. par Vve TROCHE H. n.ée GENEVE4x910x
ZV 141 -	Qp.4220Mme FOURCHON H. n.ée TROCHE et Cie n.p. par Vve TROCHE H. n.ée GENEVE0x480x
ZV 147 -	Qp.8120Mme SALMAT Ariette2x330x
ZV 149 -	Qp.7540PIOTOT Pierre-Philippe et Cie1x480x
ZV 182 -	Qp.3440Mme DUBOS A. n.ée COMBEAU n.p. par COMBEAU Robert18x080x
ZV 184 -	Qp.80DEPT DE LA DORDOGNE0x680x
ZV 198 -	Qp.340ELECTRICITE DE FRANCE ENERGIE AQUITAINE BP 438220x030x

Plan établi en 2021
par M. Philippe COUTURE
géomètre-expert agréé

Echelle 1/2000

BRANTOME EN PERIGORD Section 391ZV

Plan approuvé par la Commission Commune dans sa séance du 8 avril 2021 le Président : le Secrétaire :	AFFICHE DU 25/10/2021 AU 03/12/2021 le Maire :
Plan portant en rouge les modifications prescrites par la Commission Commune dans sa séance du 3 février 2022 le Président : le Secrétaire :	AFFICHE DU 14/03/2022 AU 18/04/2022 le Maire :
Plan portant en bleu les modifications prescrites par la Commission Départementale dans sa séance du le Président : le Secrétaire :	AFFICHE DU AU le Maire :