


BRANTOME EN PERIGORD (Dordogne)

Section 391ZX

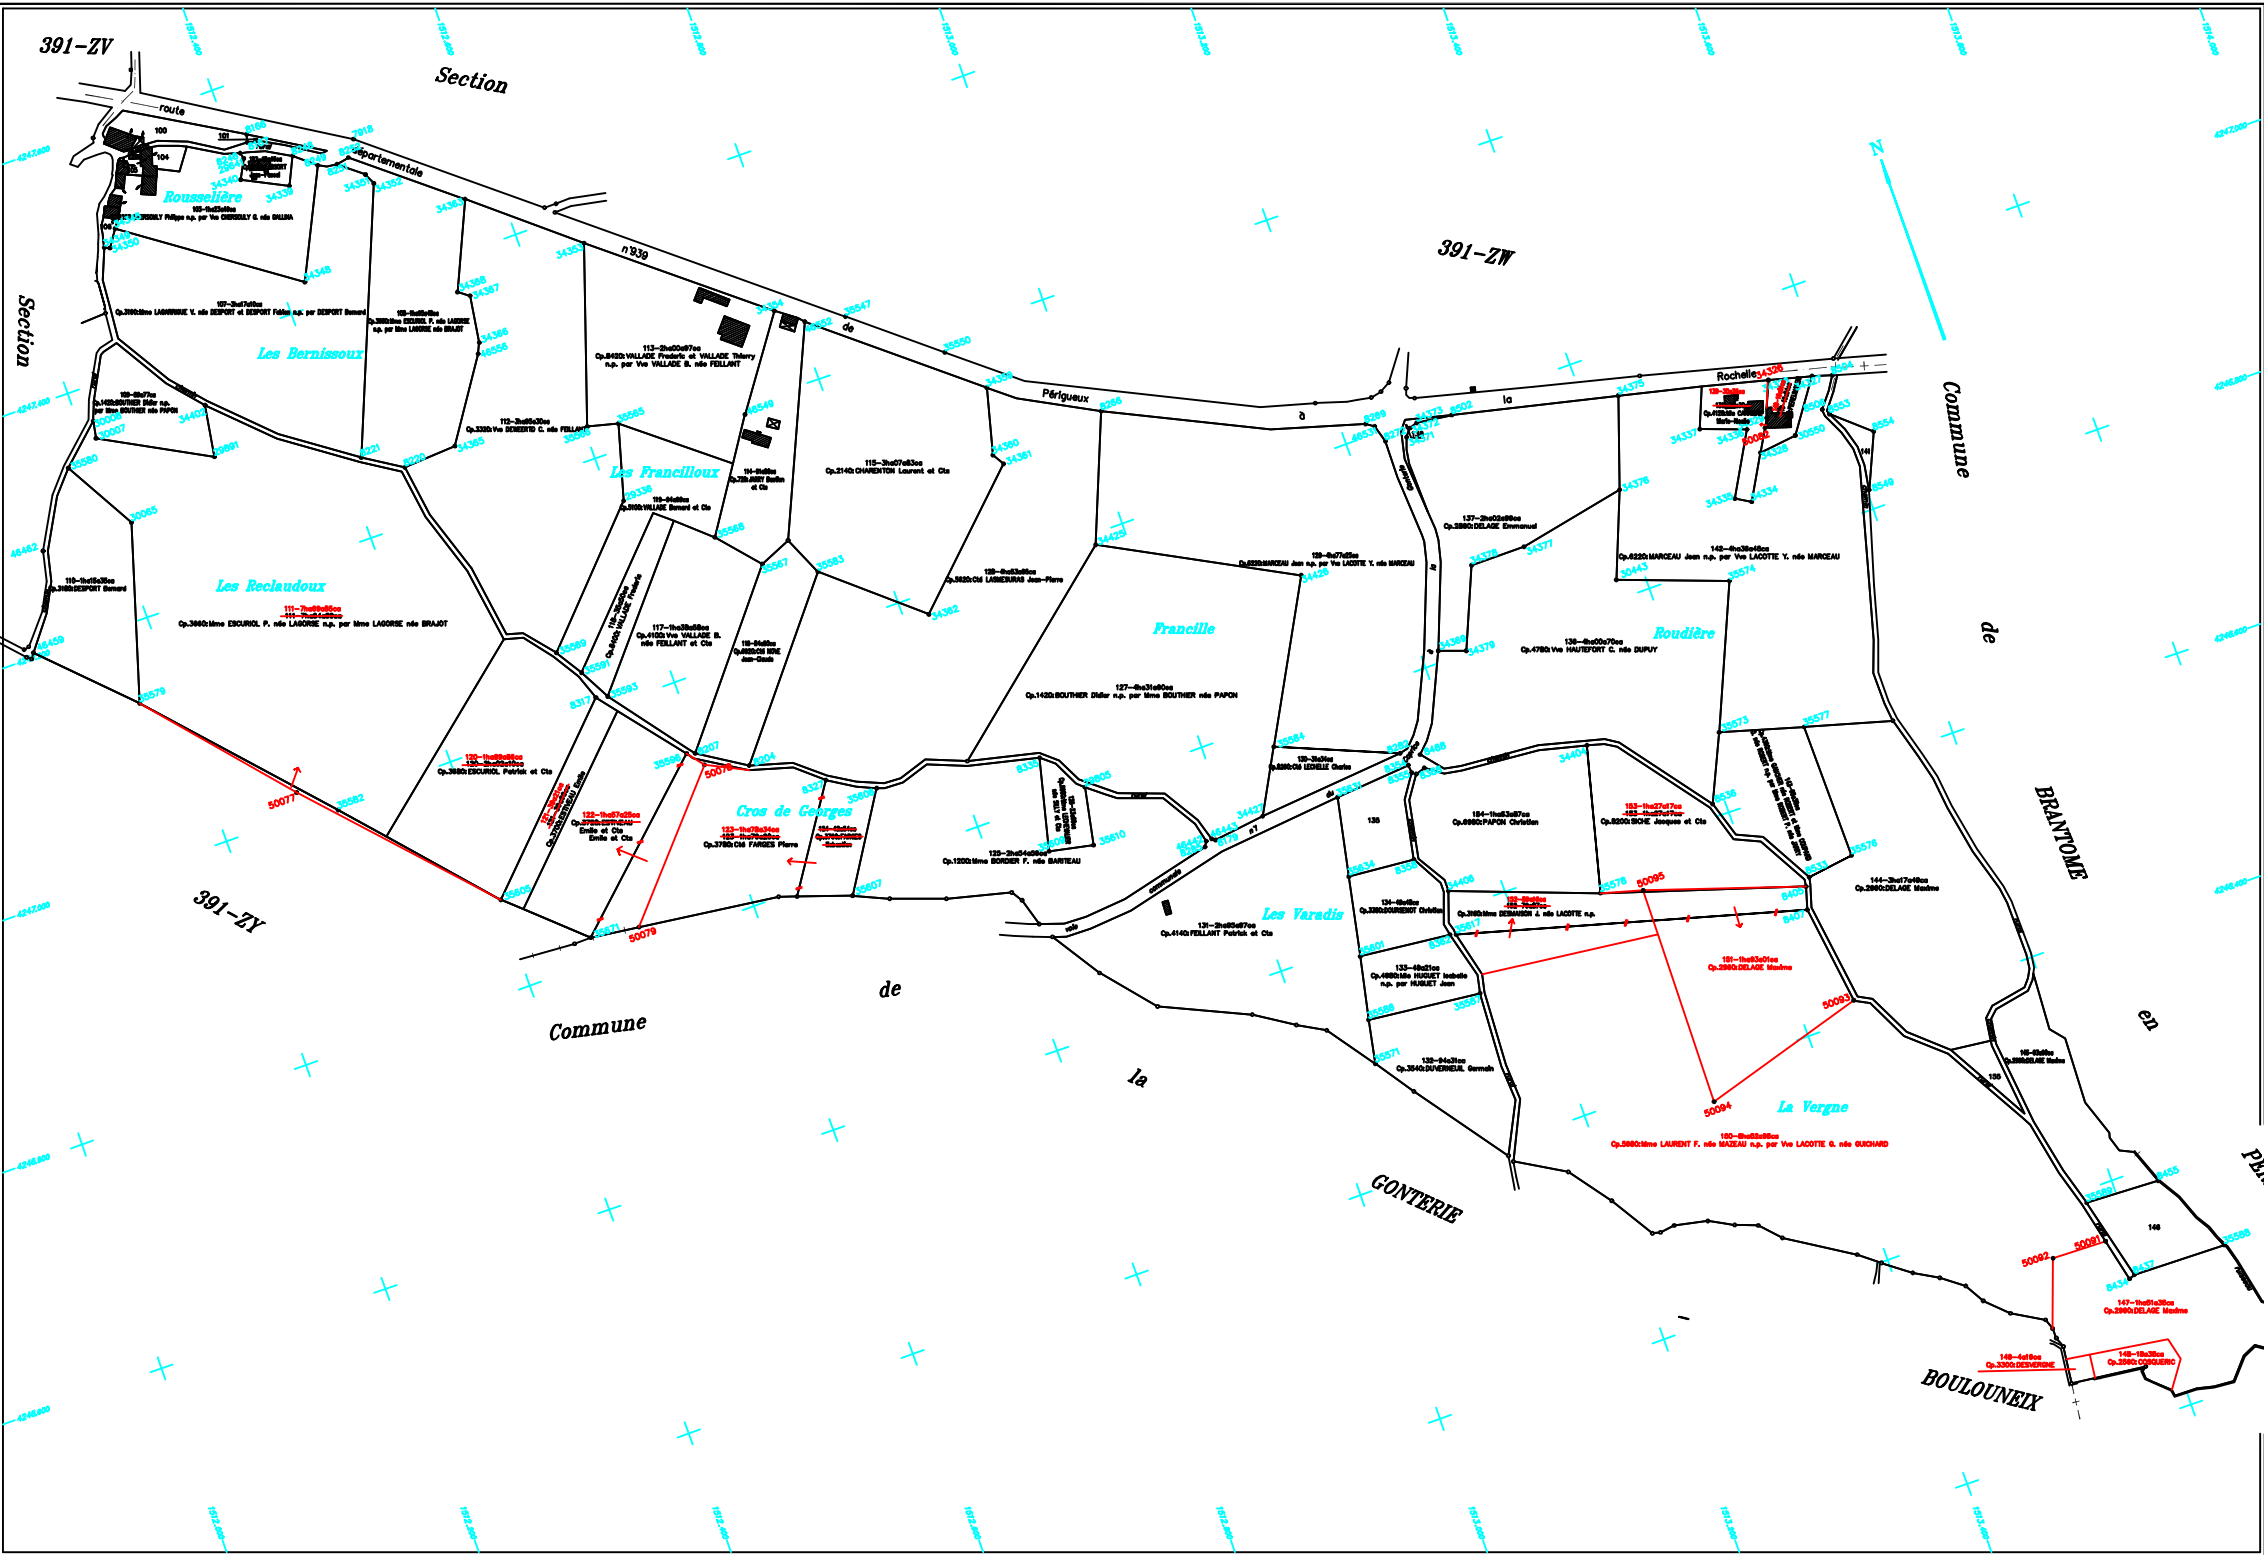



Echelle 1/2000

BRANTOME EN PERIGORD Section 391ZX

Plan approuvé par la Commission Communale dans sa séance du 8 avril 2021 le Président : le Secrétaire :	AFFICHE DU 25/10/2021 AU 03/12/2021 le Maire :
Plan portant en rouge les modifications présentées par la Commission Communale dans sa séance du 3 février 2022 le Président : le Secrétaire :	AFFICHE DU 14/03/2022 AU 18/04/2022 le Maire :
Plan portant en bleu les modifications présentées par la Commission Départementale dans sa séance du 3 février 2022 le Président : le Secrétaire :	AFFICHE DU AU le Maire :