


AMENAGEMENT FONCIER AGRICOLE ET FORESTIER
Titre 2ème du Livre 1er du Code Rural et de la Pêche Maritime

BRANTOME EN PERIGORD (Dordogne)

Section 391ZH

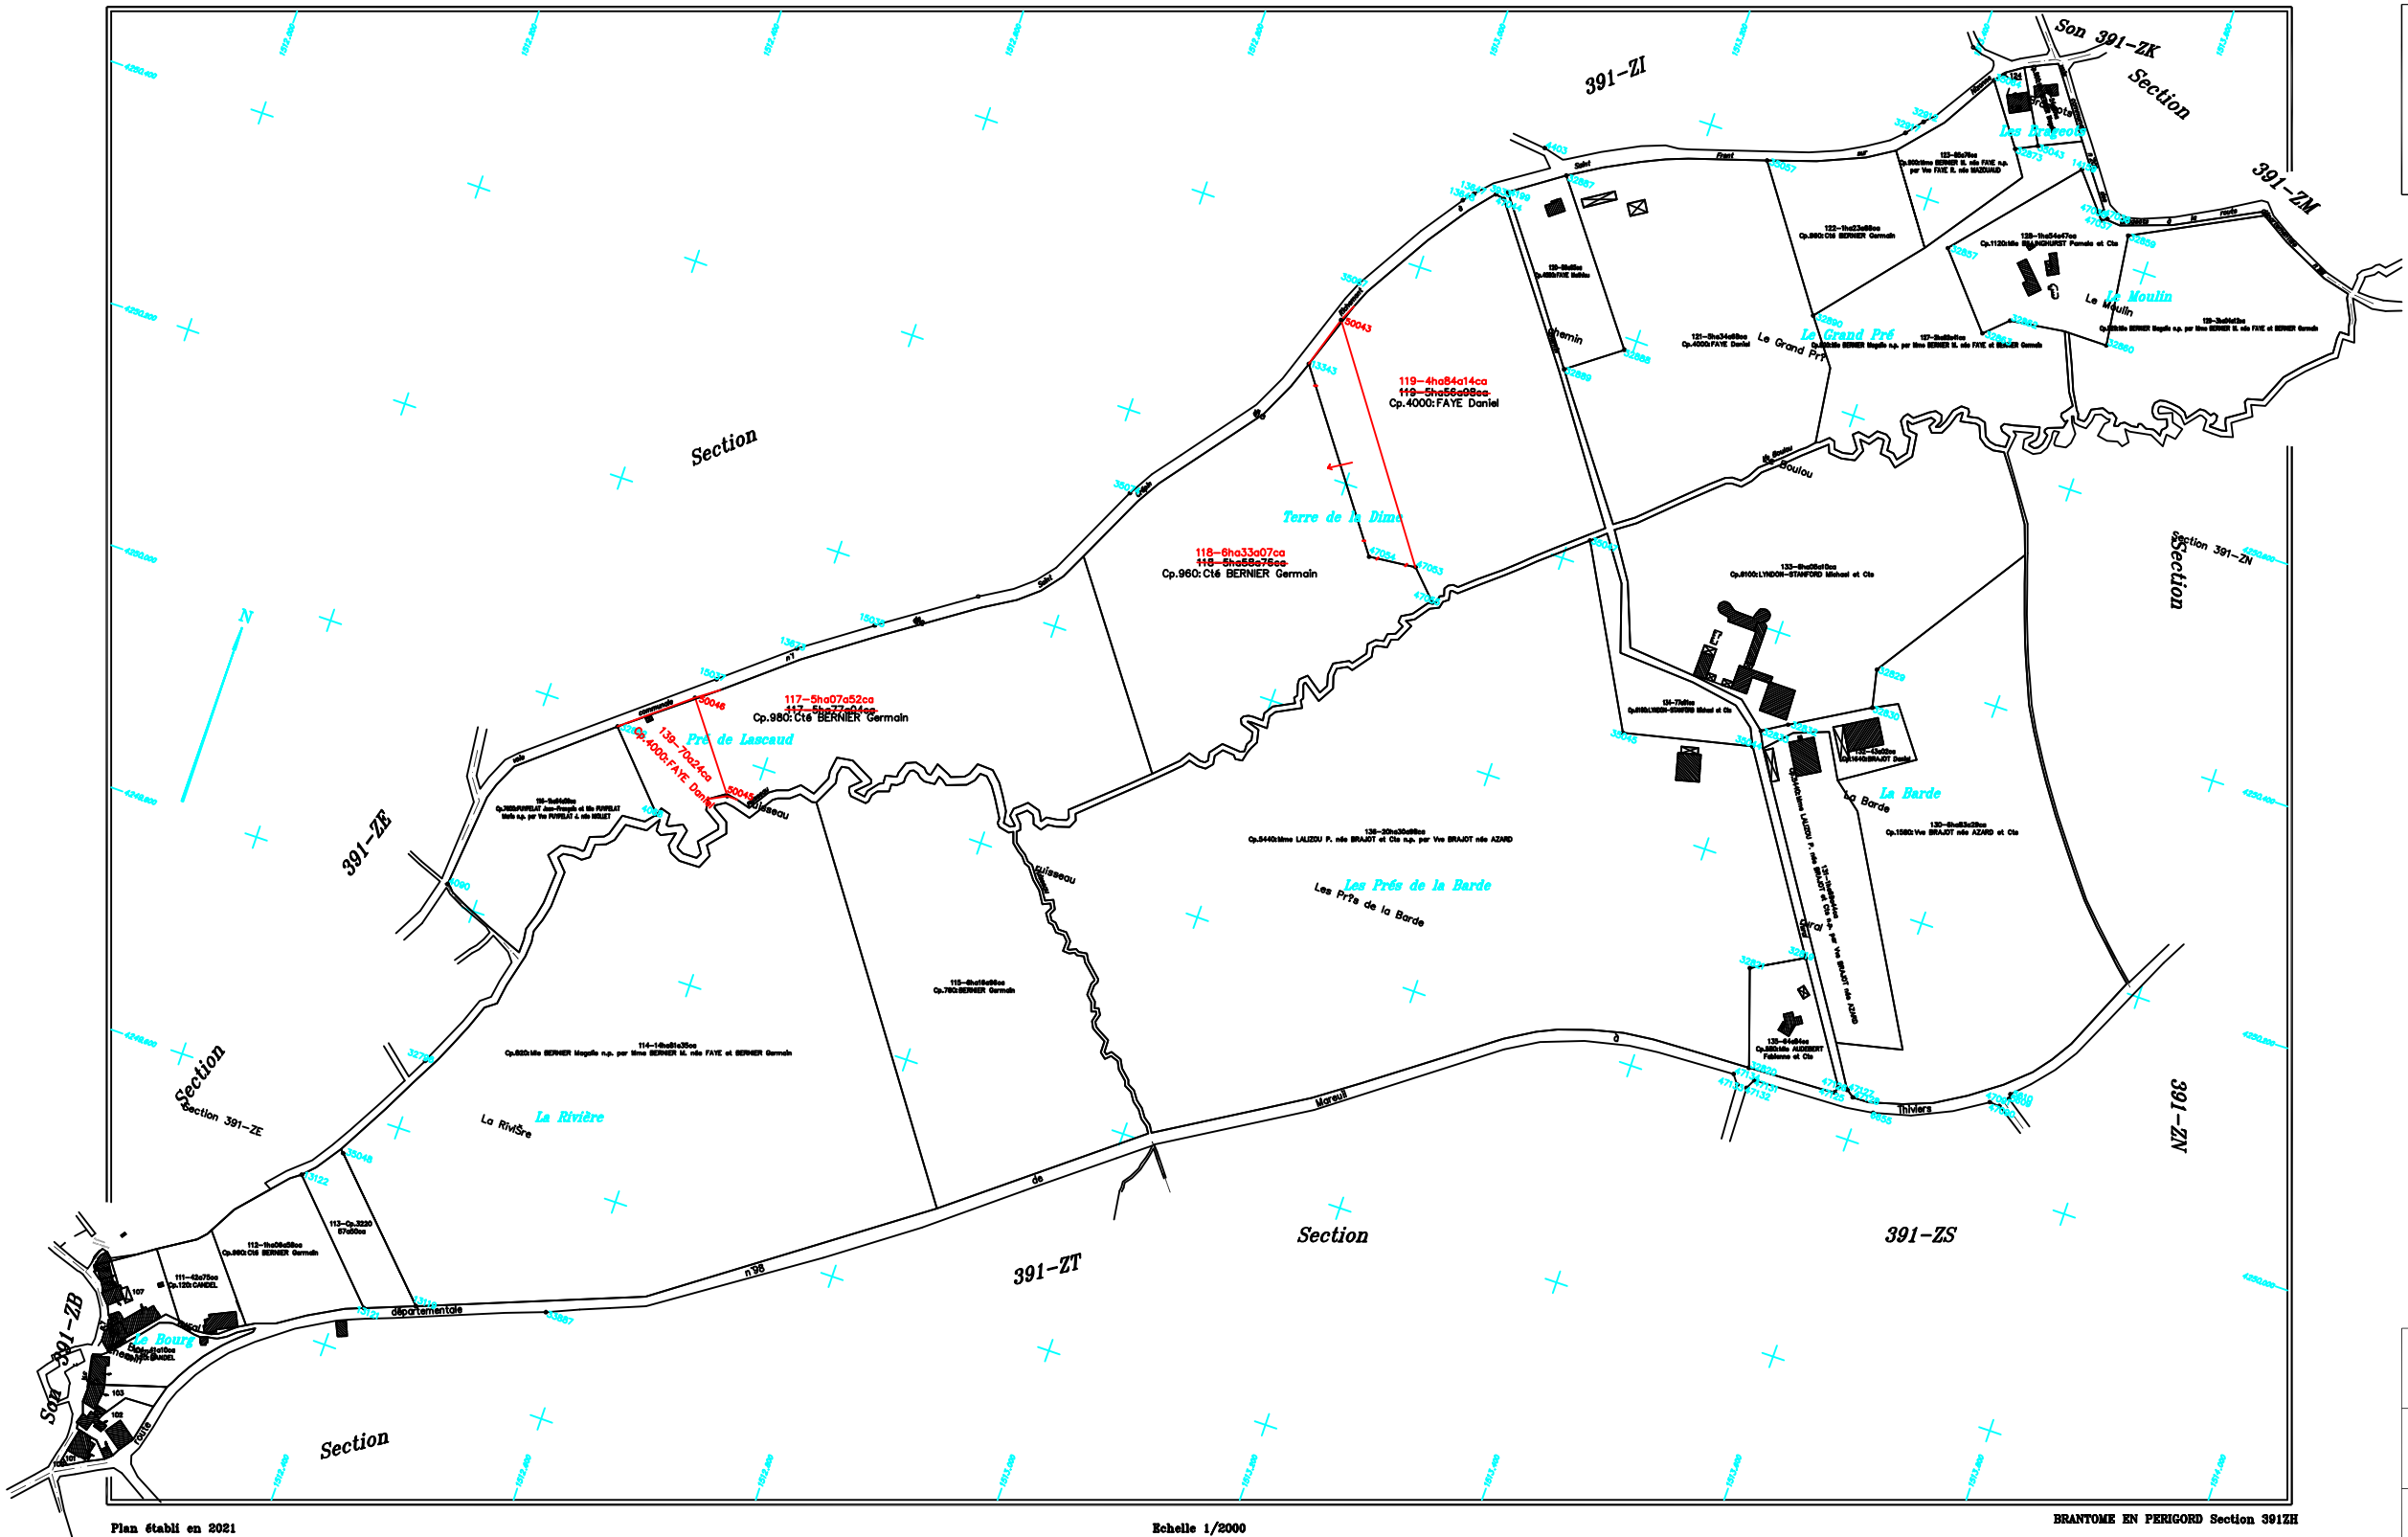

PARCELLES SITUÉES SUR LA COMMUNE DE BRANTOME EN PERIGORD	
ZH 102 - Cp.205:ONE DE SAINT CREPIN DE RICHEMONT0a18ca
ZH 102 - Cp.32258a46ca
ZH 102 - Cp.7442:PMALIE Christophe et Cie18a38ca
ZH 103 - Cp.842:AZARD Jean-Luc et Cie11a85ca
ZH 108 - Cp.7582:PUPPELAT Jean-François s.p. par Voe PUPPELAT L. née MOULET0a57ca
ZH 107 - Cp.305:ONE DE SAINT CREPIN DE RICHEMONT3a035ca
ZH 108 - Cp.120:CANDEL1a45ca
ZH 108 - Cp.7225:Mme PHEMOLANT Brigitte2a71ca
ZH 110 - Cp.7255:Mme PHEMOLANT Brigitte et Mme AZARD L. née PHEMOLANT s.p. par Mme PHEMOLANT G. née GENEVE0a80ca
ZH 124 - Cp.240:ELECTRICITE DE FRANCE ENERGIE AQUITAINE BP 428220a03ca
ZH 128 - Cp.2120:CHAPEAU Jean et Cie s.p. par Mme CHAPEAU née BOUHAUD18a28ca
ZH 137 - Cp.120:CANDEL2a86ca

Plan établi en 2021
par M. Philippe COUTURE
géomètre-expert agréé

Echelle 1/2000

BRANTOME EN PERIGORD Section 391ZH

Plan approuvé par la Commission Communale dans sa séance du 6 avril 2021 le Président : le Secrétaire :	AFFICHE DU 25/10/2021 AU 03/12/2021 le Maire :
Plan portant en rouge les modifications prescrites par la Commission Communale dans sa séance du 3 février 2022 le Président : le Secrétaire :	AFFICHE DU 14/03/2022 AU 15/04/2022 le Maire :
Plan portant en bleu les modifications prescrites par la Commission Départementale dans sa séance du le Président : le Secrétaire :	AFFICHE DU AU le Maire :